


Poswiadczam, że niniejszy dokument został opracowany w wyniku prac geodezyjnych i kartograficznych, których rezultaty zawiera pozytywnie zweryfikowany operat techniczny. Jednocześnie informuję, że jestem świadomy odpowiedzialności karnej za złożenie fałszywego oświadczenia.	
Identyfikator zgłoszenia prac geodezyjnych	GK.6640.1460.2021
Organ służby geodezyjnej, który otrzymał zgłoszenie	Starosta Obornicki
Wykonawca prac geodezyjnych	GEORANGE Lukasz Antkiewicz
Nr oraz data sporządzenia dokumentu zawierającego wynik pozytywnej weryfikacji	Protokół weryfikacji nr 2 z dnia 10.12.2021 r.
Imię i nazwisko oraz nr uprawnień zawodowych kierownika prac	Jarosław Antkiewicz nr uprawnień 16400

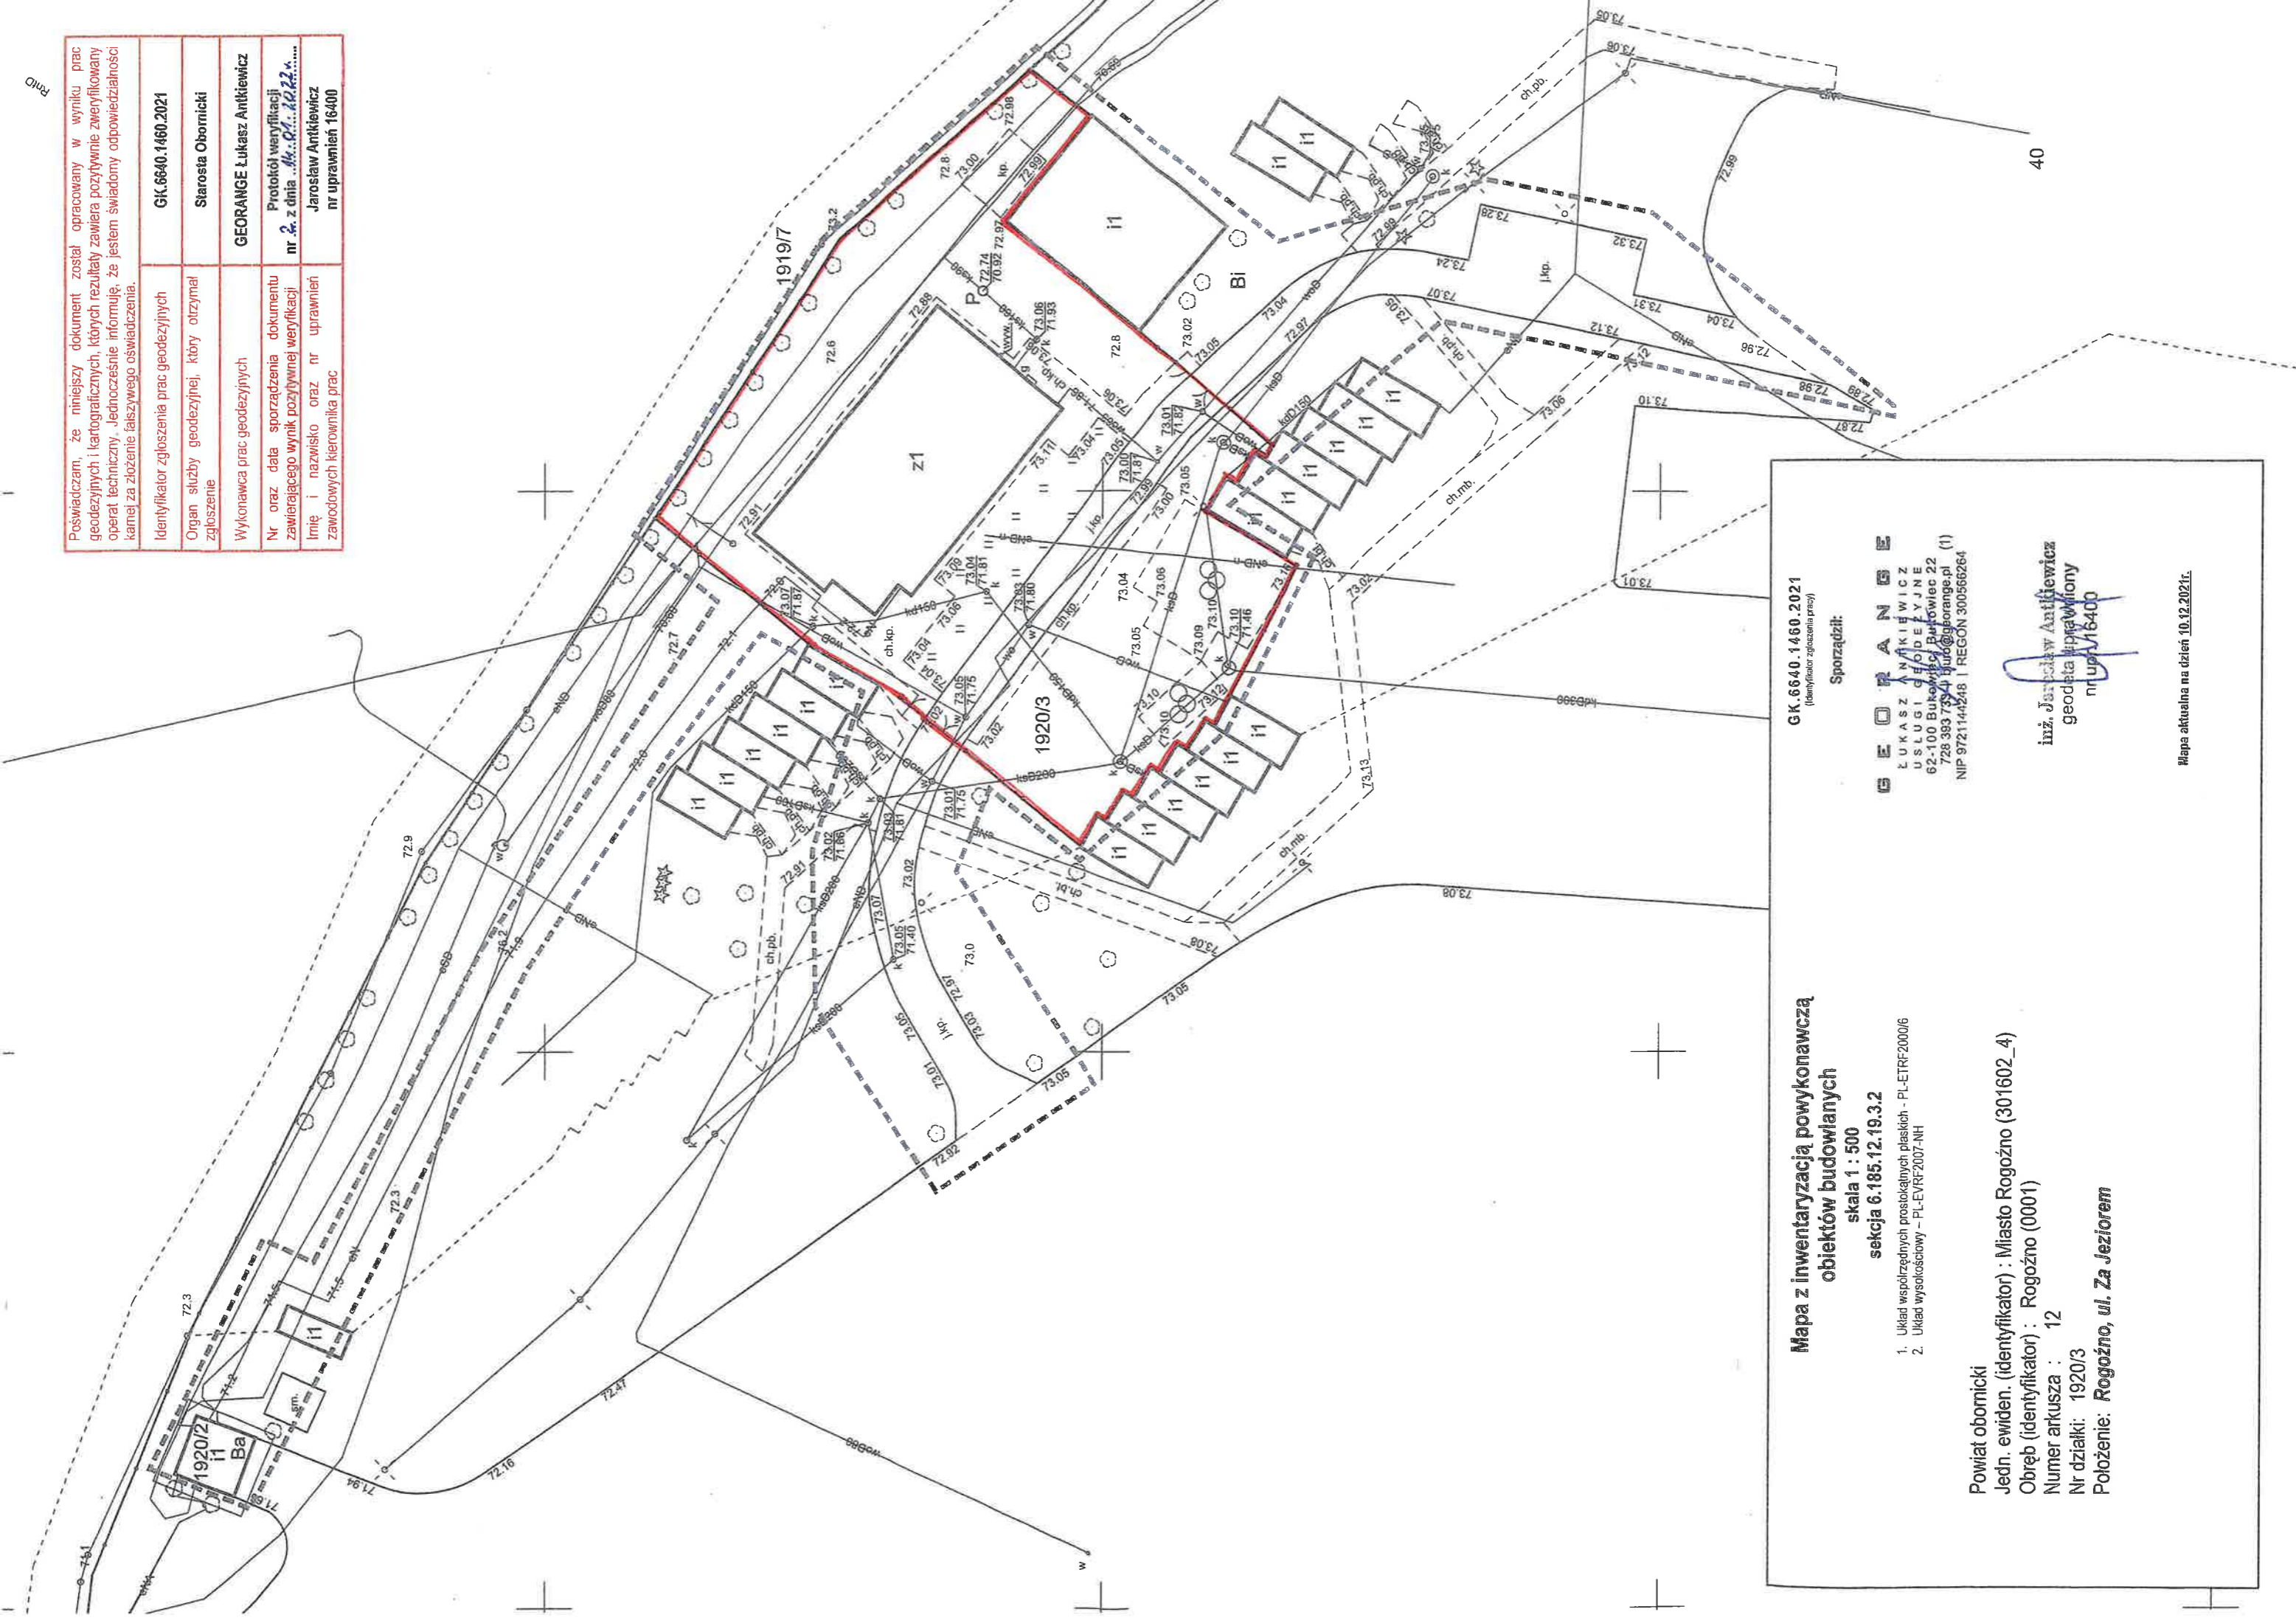

Mapa z inwentaryzacją powykonawczą obiektów budowlanych
 skala 1 : 500
 sekcja 6.185.12.19.3.2

1. Układ współrzędnych prostokątnych płaskich - PL-ETRF2000/6
 2. Układ wysokościowy - PL-EVRF2007-INH

GEORANGE
 LUKASZ ANTKIEWICZ
 USŁUGI GEODEZYJNE
 62-100 Bukowice Baranówiec 22
 728 393 7334 | bud@georange.pl (1)
 NIP 9721144248 | REGON 300566264

Sporządził:
 inż. Jarosław Antkiewicz
 geodeta uprawniony nr uprawnień 16400

Powiat obornicki
 Jedn. ewiden. (identyfikator) : Miasto Rogoźno (301602_4)
 Obręb (identyfikator) : Rogoźno (0001)
 Numer arkusza : 12
 Nr działki: 1920/3
 Położenie: Rogoźno, ul. Za Jeziorem

GK.6640.1460.2021
 (identyfikator zgłoszenia pracy)

Mapa aktualna na dzień 10.12.2021r.